



# 青森市排水設備等設計図(竣工図)

平面図 S = 1 / 100

工事場所	
工事住所	
依頼人氏名	

平成 年 月 日

工事業名	
図番	_00 受付番号

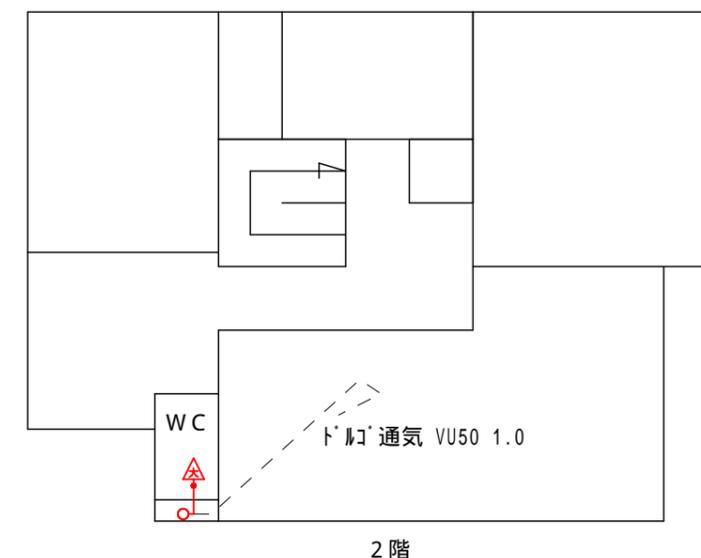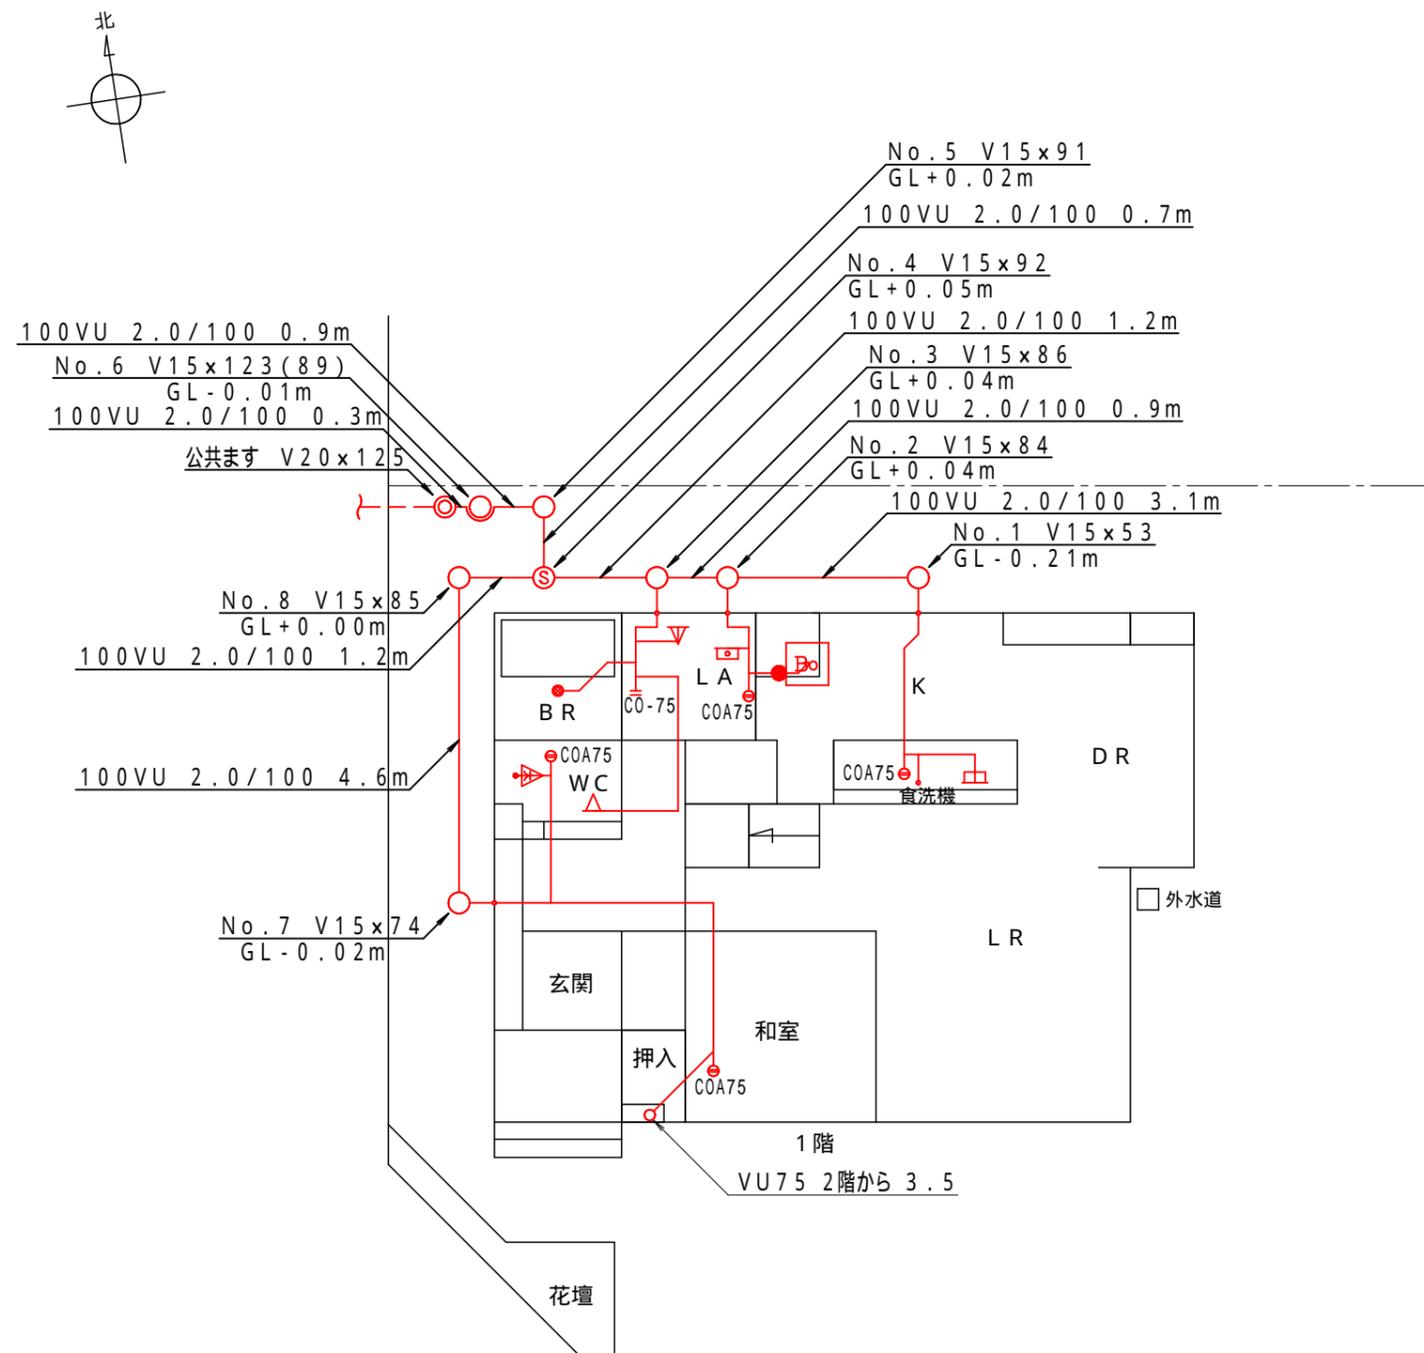

## 温水器以外全て器具トラップ付

外水道は雨水混入により接続しません(施主了解済)  
ドルゴ通気写真完成時添付