

竣工図




道路

PP φ 50
H24-5-0002

PP φ 25

H24.12.13通水確認済み

AS市道
6.5

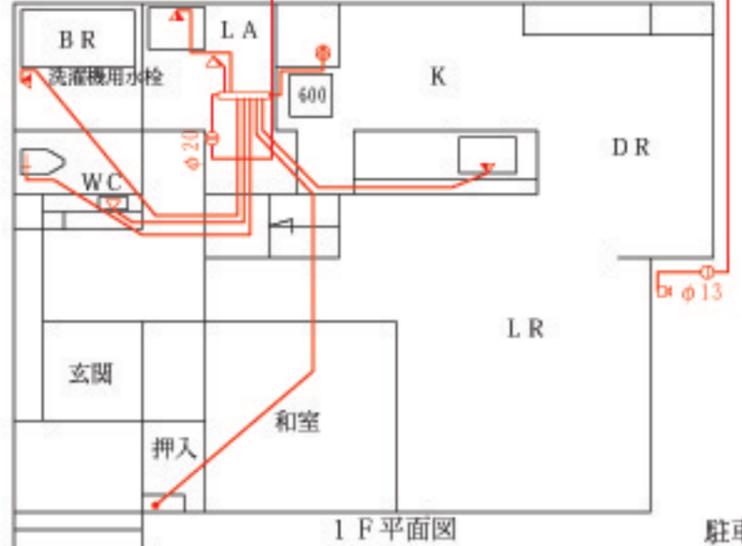

1 F 平面図

駐車スペース


駐車スペース

空地

花壇

AS道路

道路

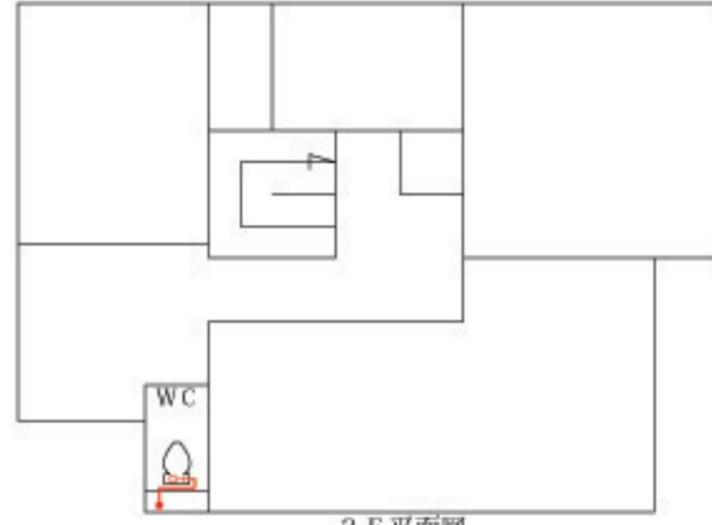

2 F 平面図